




MİTHATPAŞA CADDESİ, DENİZ FENERİ SOKAK
MUSTAFA KEMAL SAHİL BULVARI ÜZERİNDE
KAVŞAK ALT VE ÜST GEÇİT DÜZENLEMELERİNE İLİŞKİN
UYGULAMA İMAR PLANI DEĞİŞİKLİĞİ

ÖLÇEK: 1/1000

PİN:ULP-21862,2

PAFTA NO: 22K III d

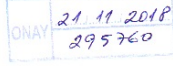

B.BARIŞ YURDAKUL

ŞEHİR PLANCISI

SEHA ÖZMEN

MERKEZ KENT UYG. İM. PLN.
ŞB.MD. v.
ŞEHİR PLANCISI

Plan Dosya No / Plan No: 35.59.1.02/295760
Değişiklik No: 127

İzmir İli, Balçova, Konak ve Karabağlar İlçesi sınırları içinde kalan Deniz Feneri Sokak üzerinde, Mithatpaşa Caddesi ile Deniz Feneri Sokak kesiminde ve İnciraltı kavşağının bulunduğu alanda kesintisiz trafik akışı sağlanarak, trafik yoğunluğunun en aza indirgenmesi amacıyla Ulaşım Dairesi Başkanlığınca hazırlanan kavşak ve karayolu alt ve üst geçitlerine ilişkin proje doğrultusunda yeniden düzenlenen ulaşım bağlantıları ve deniz güzergahı ile tramvay güzergahının F.Altaç ve İnciraltı Kavşağı arasında kalan kısmına ilişkin 1/1000 ölçekli Uygulama İmar Planı Değişikliği Önerisi İzmir Büyükşehir Belediye Meclisinin 14.11.2018 gün ve 97509404.301.05.1263 sayılı kararı ile uygun bulunarak, 5216 sayılı yasanın 7/c maddesi uyarınca onandı.

İZMİR BÜYÜKŞEHİR BELEDİYE BAŞKANLIĞI

AZİZ KOCAOĞLU

21862.2
21 11 2018
235760

22K III Q
22L IV

221312

97700


97600

97500

97300

97300


221316

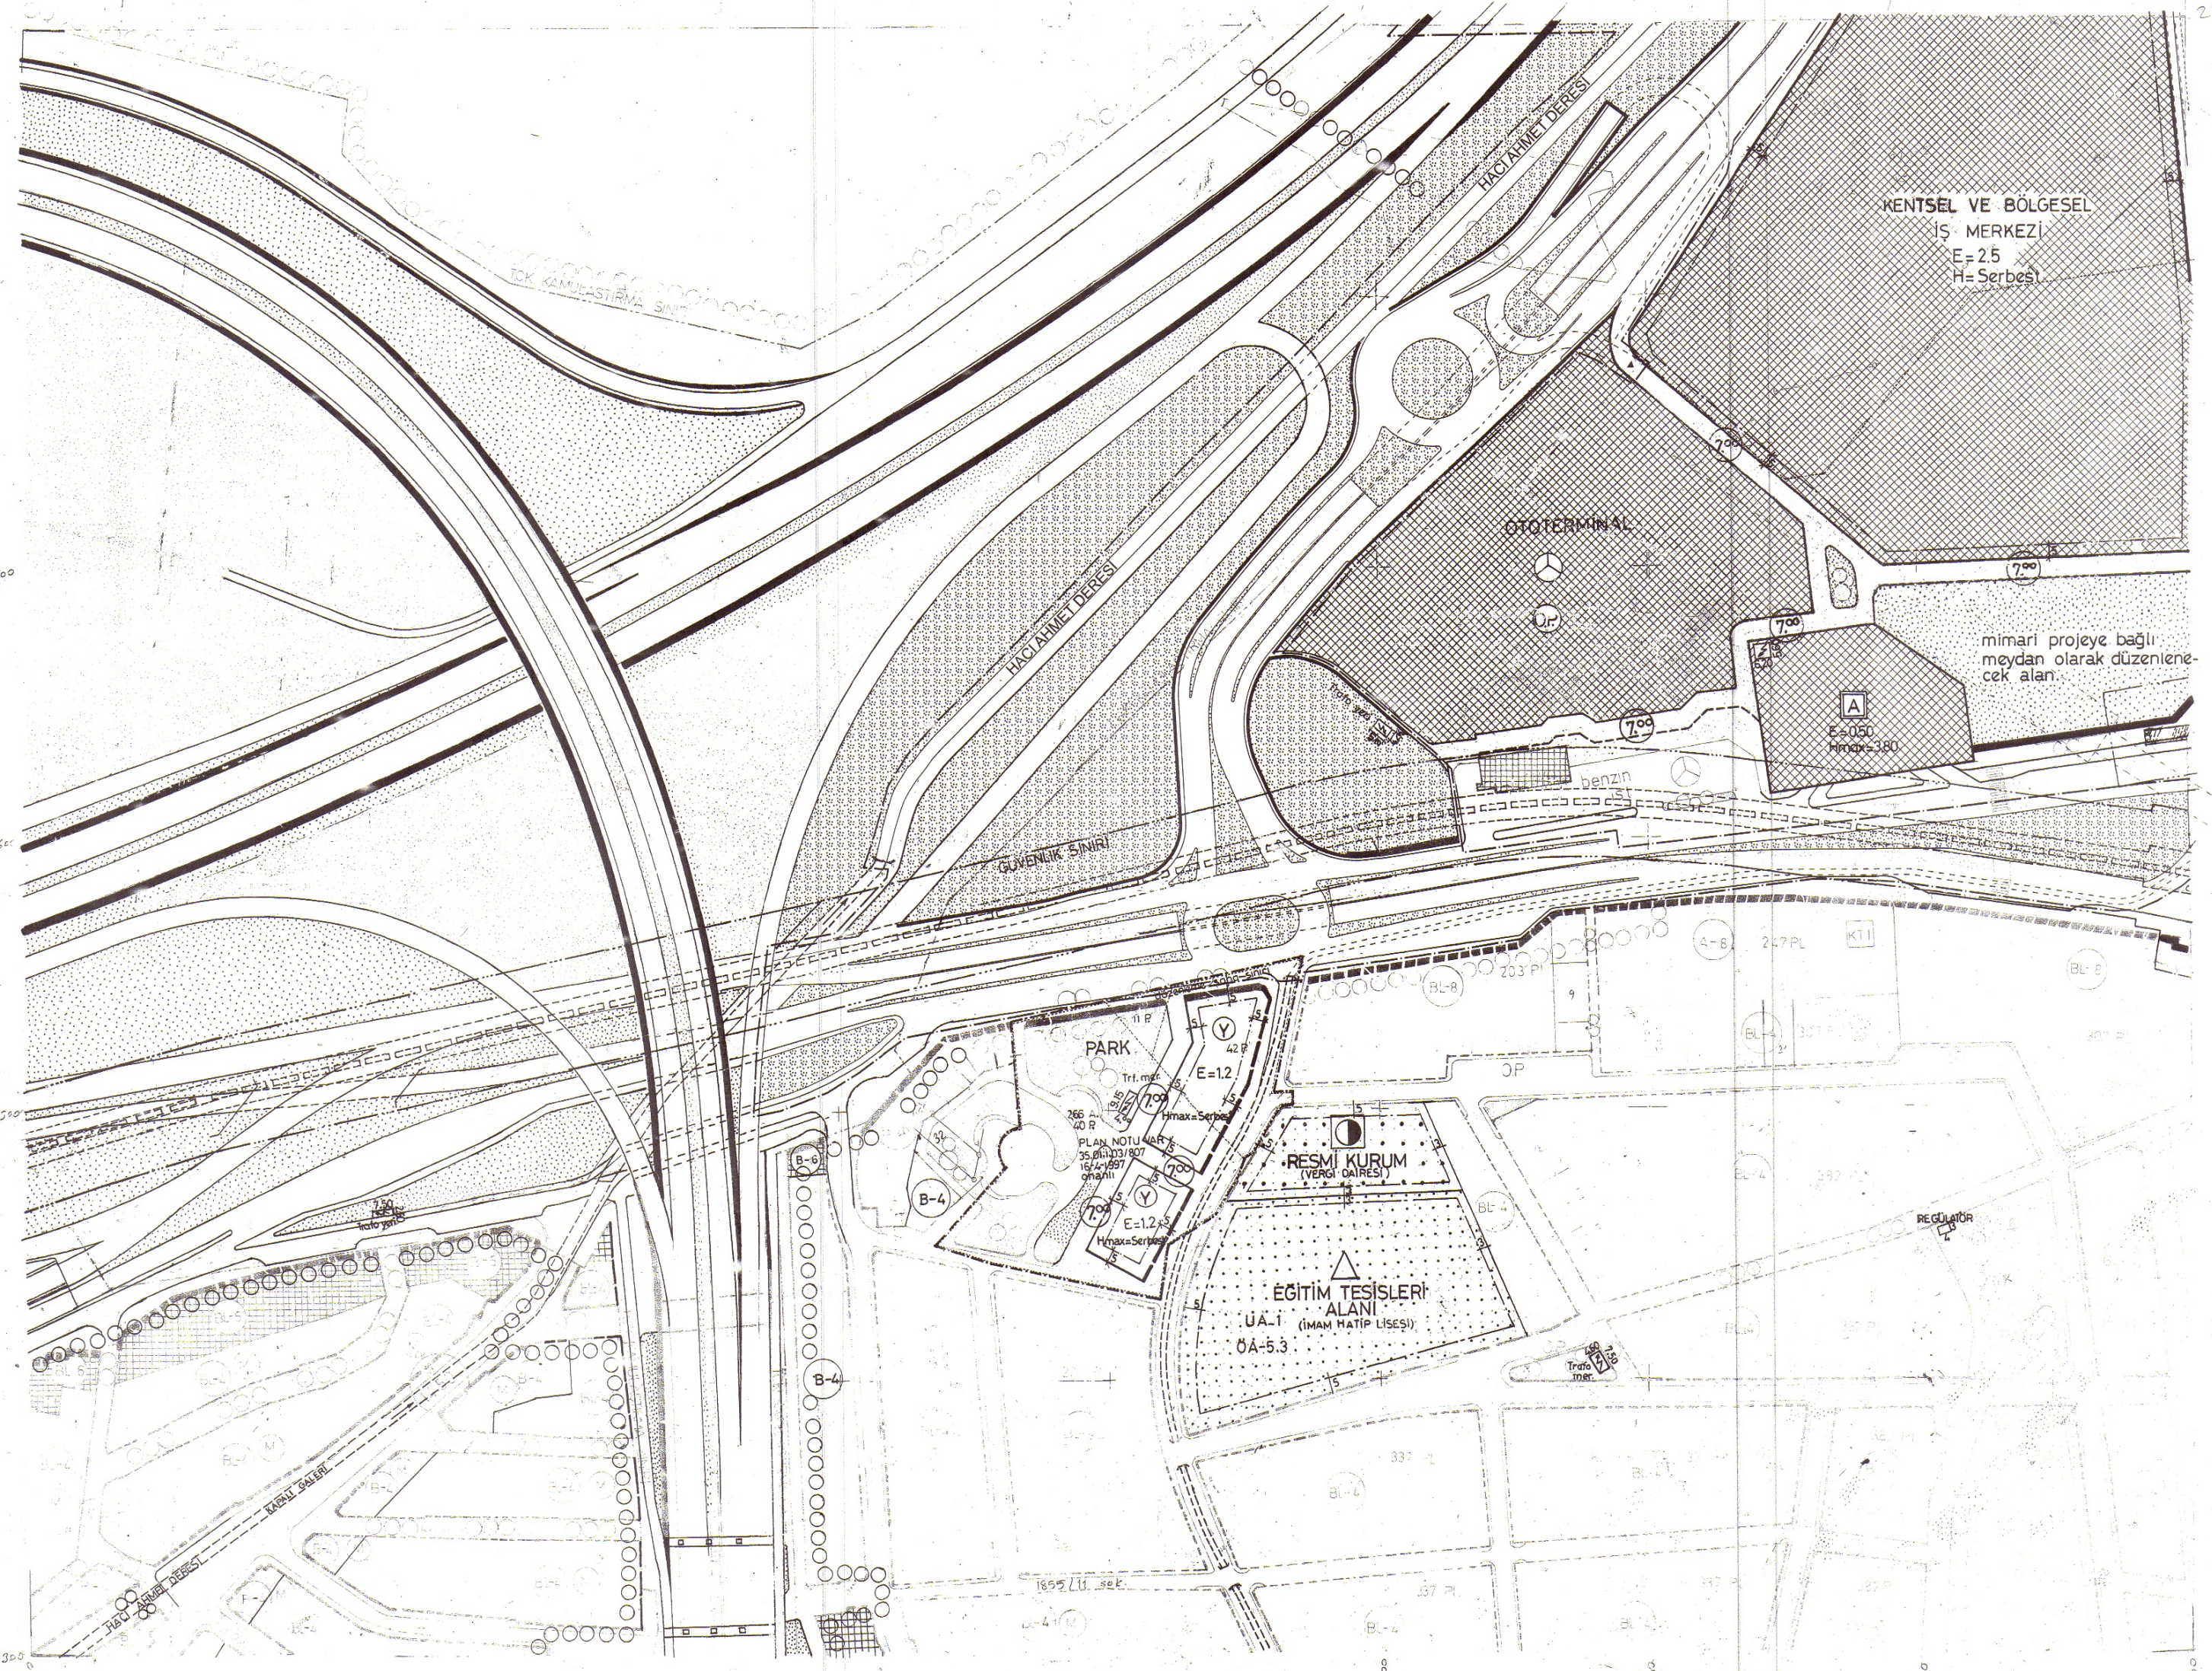

İZMİR
(KONAK - KÜÇÜKYALI - ÜÇKUYULAR)

22 K - flc - K 3
22 L - II 22 145

PIN:UİP-218622
21 11 2018
255760

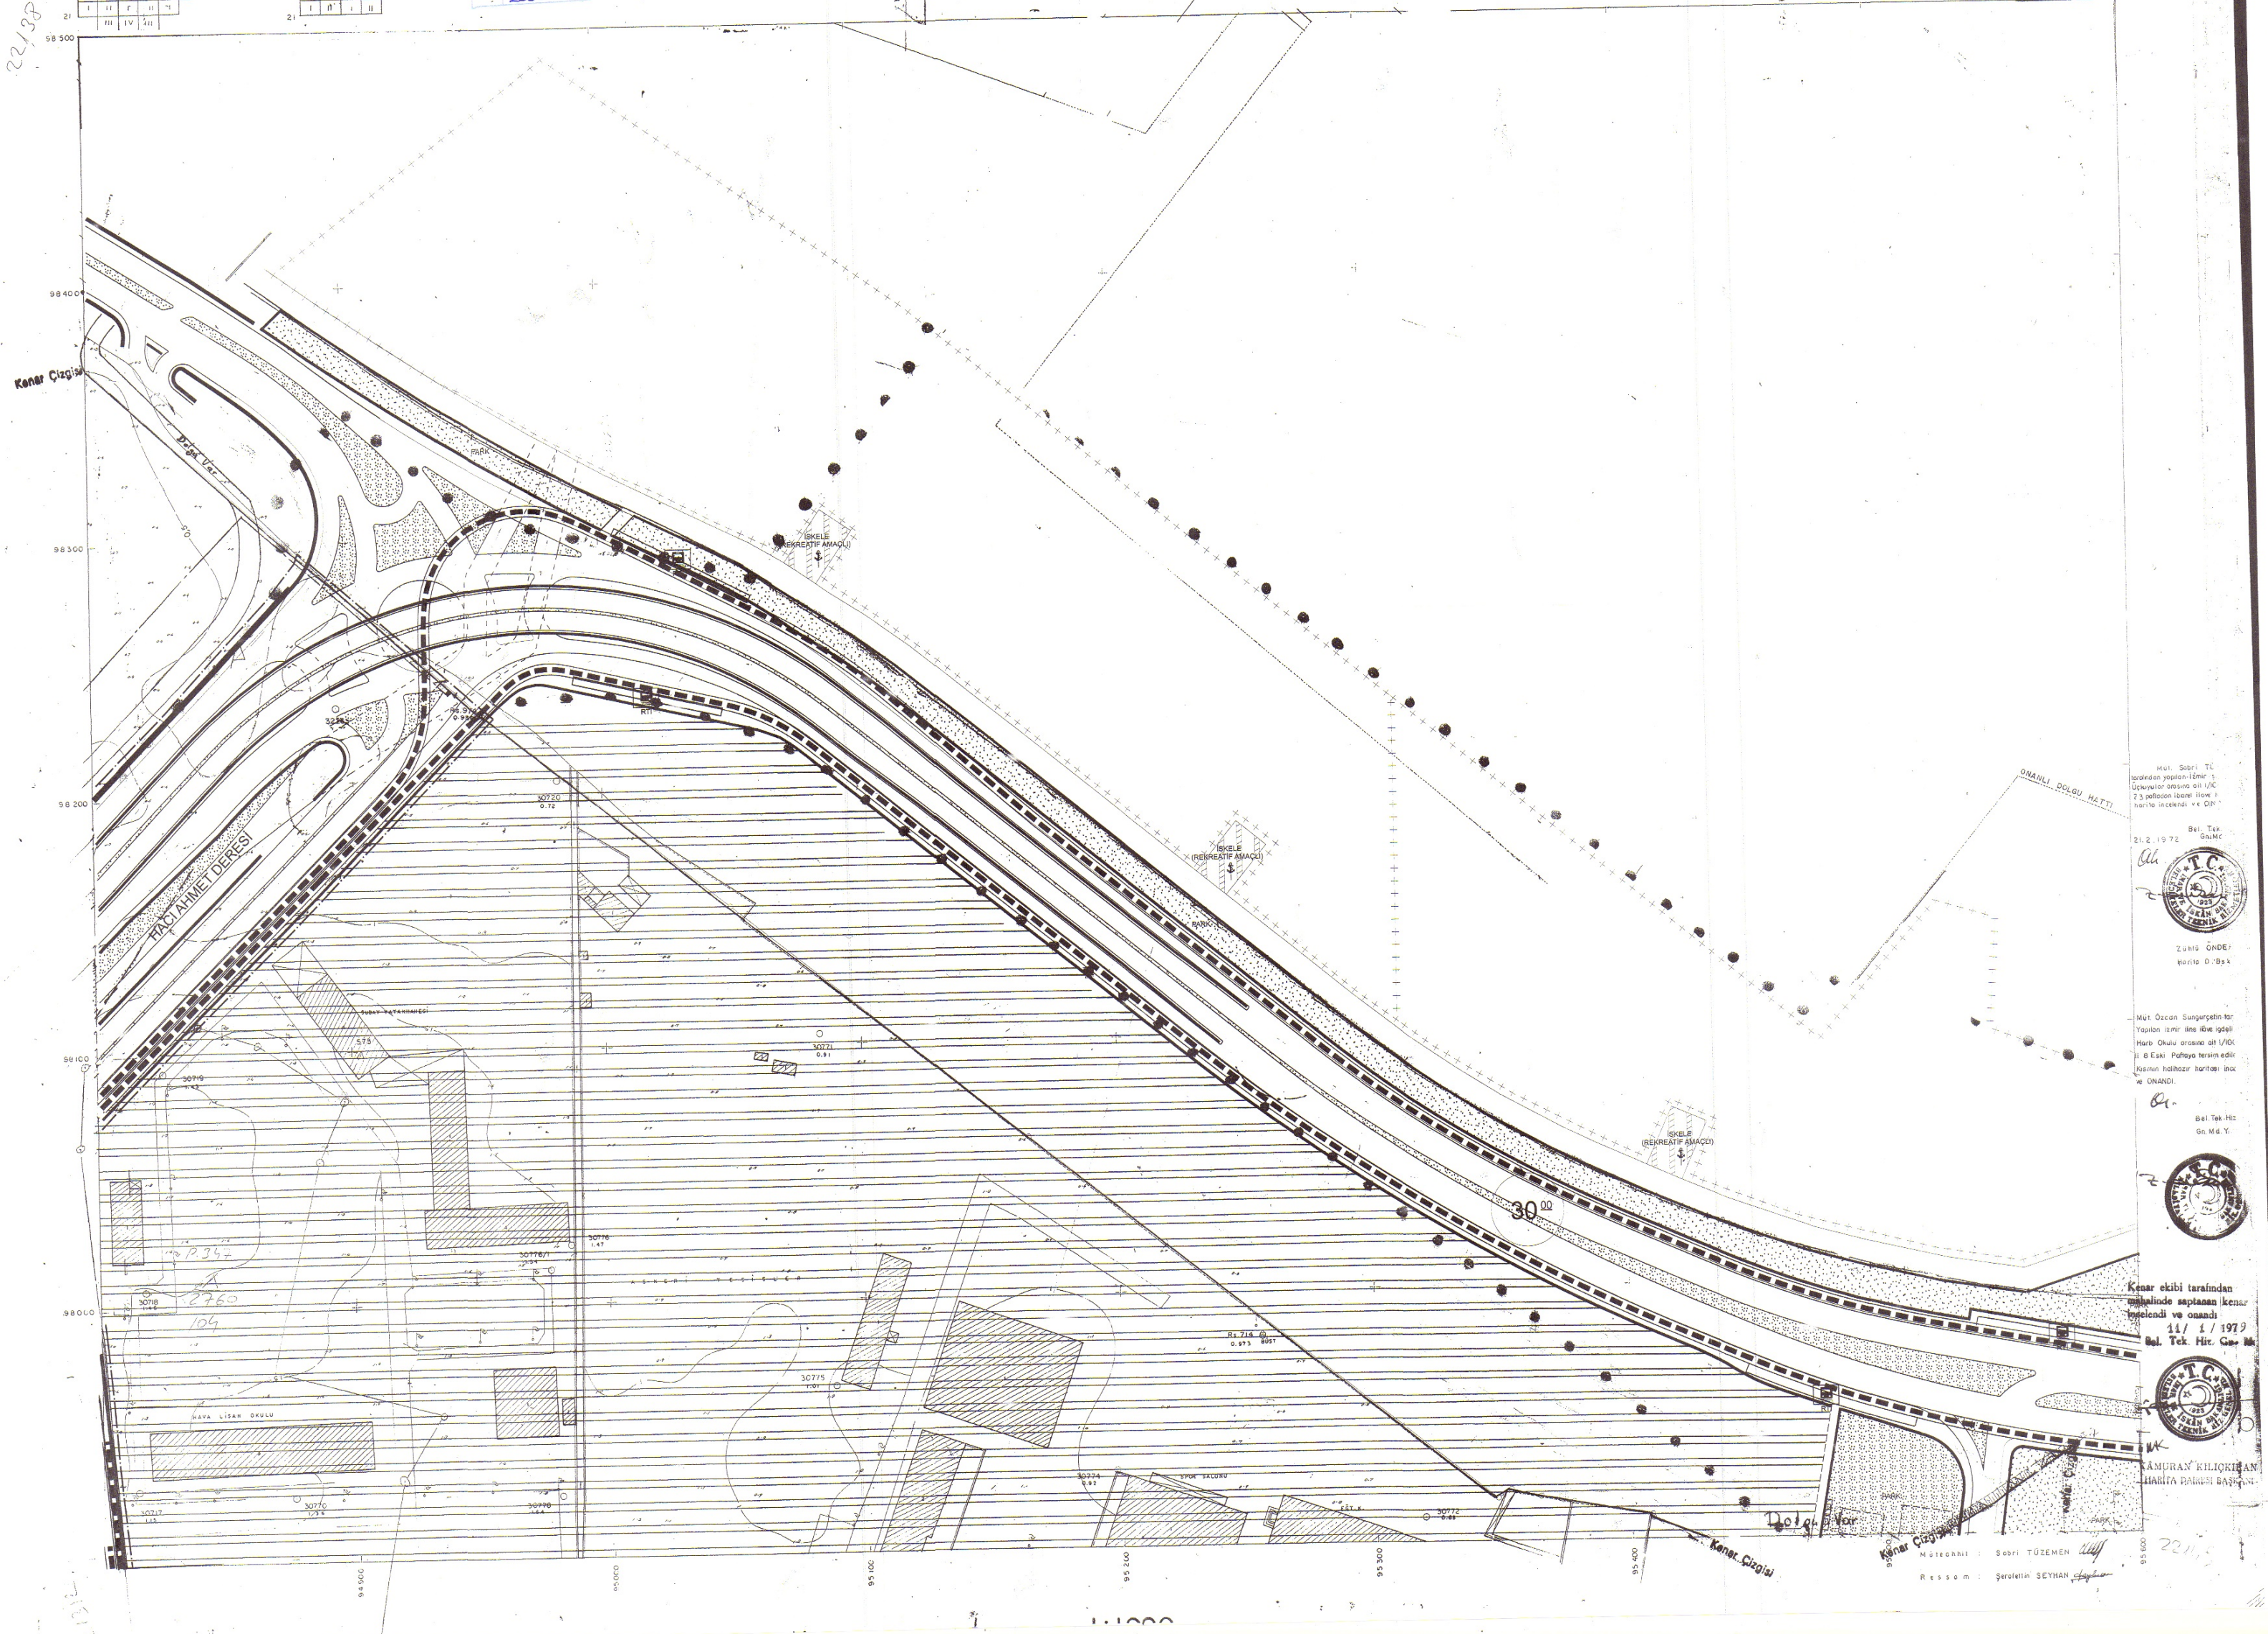

Mut. Sebri T.C.
İzmir'den yapılan İzmir - Üçkuyular arasında 2,5 kilometre uzunluğunda 2 şeritli yolun inşaatı ve onanması için hazırlanan harita.

21.2.1972
Bel. Tek. Hiz.
Gö. Md. Y.

Yazınca ONDE
Harita 0.85k


Bel. Tek. Hiz.
Gö. Md. Y.

Konak ekibi tarafından hazırlanmış saptanan kenar çizimi ve onanması
11/ 1 / 1979
Bel. Tek. Hiz. Gm. Md.

KAMURAN KILIÇKIRAN
HARİTA BAKİM BAŞKAN

Müşteri: SEBRI TÖZEMEN
Resim: GÖRÜLMEYİŞ SEYHAN

PIN:UP-21862.2

ONAY 21.11.2018
295760

İĞDELİK
(İZMİR)

22K-11d
22L-1

4

EGE DENİZİ

EGE DENİZİ

**MİTHATPAŞA CADDESİ, DENİZ FENERİ SOKAK
MUSTAFA KEMAL SAHİL BULVARI
ÜZERİNDE KAVŞAK, ALT VE ÜST GEÇİT
DÜZENLEMELERİNE İLİŞKİN
UYGULAMA İMAR PLANI DEĞİŞİKLİĞİ
ÖLÇEK: 1/1000**

GÖSTERİM

SINIRLAR

PLANLAMA SINIRLARI

UYGULAMA İMAR PLANI DEĞİŞİKLİĞİ ONAMA SINIRI

ALAN KULLANIMLARI

AÇIK VE YEŞİL ALANLAR

PASIF YEŞİL ALAN

KARAYOLLARI

BÖLÜNMÜŞ TAŞIT YOLU

TAŞIT YOLU

TAŞIT YOLU (ALT GEÇİT)

KENTSEL TOPLU TAŞIMA GÜZERGAHLARI

RAYLI TOPLU TAŞIMA HATTI (TRAMVAY)

RAYLI TOPLU TAŞIMA İSTASYONU

PLAN HÜKÜMLERİ:

- 1- KAVŞAK VE ALT GEÇİT DÜZENLEMELERİ ONAYLI UYGULAMA PROJELERİ DOĞRULTUSUNDA GERÇEKLEŞTİRİLECEKTİR.
- 2- KAVŞAK VE ALT GEÇİT DÜZENLEMELERİNE AIT UYGULAMA PROJELERİNİN YAPIMI AŞAMASINDA İZMİR BÜYÜKŞEHİR BELEDİYESİ BAĞLIYÖ VE RAYLI SİSTEM YATIRIMLARI DAİRESİ BAŞKANLIĞININ GÖRÜŞÜ ALINACAKTIR.
- 3- İZSU GENEL MÜDÜRLÜĞÜNÜN 02.10.2018 TARİHLİ VE 76110 SAYILI YAZISINDA BELİRTİLEN HUSUSLARA UYULACAKTIR.
- 4- İMAR ADALARINA GİRİŞ ÇIKIŞ DÜZENLEMELERİ UKOME KARARLARI DOĞRULTUSUNDA YAPILACAKTIR.
- 5- RAYLI TOPLU TAŞIMA HATTI (TRAMVAY) GÜZERGAHI VE RAYLI TOPLU TAŞIMA İSTASYONU GÖSTERİMİ ŞEMATİK OLUP, ONAYLI PROJESİNE GÖRE UYGULAMA YAPILACAKTIR.



Mit. Özcan Sunurcuoğlu tarafından
Yapılan İzmir İle, İZSU, İZMİR İLİ
Halka Kuru Oylu, orijinali alt
1/1000 Ölçekli, 18 Parçaya bölünmüş
ilave hafifletme haritası, inceleme
ve ONAYDILIR.

Bel. Tek. Hiz.
Gn. Md. Y.
19.2.1973



ZÜHİR ÖNDER
Harita D. Bşk.

İzmir Büyükşehir Belediyesi
İmar ve Şehircilik Dairesi Başkanlığı
19/9/1980
Bel. Tek. Hiz. Çm. 1980



İ. ÖZKÜ GÜLERMAN
Harita D. Bşk.

Mühür: Özcan SUNURCUOĞLU

Resim: Şerafettin SEYHAN

22 K-III b
~~22 L-III~~

~~Ö 1/1000~~

009581
UZEMEN
SEYHAN

YENİ PAFTABAKI İMAL PLANLARI GEÇERLİ
