PİN:UİP 3427,9

ONAY 12/01/2018 37072

21M. IVb

~~20-O.III~~

211511

BALÇOVA - ÇAMLICA - KARABAĞLAR

(İZMİR)

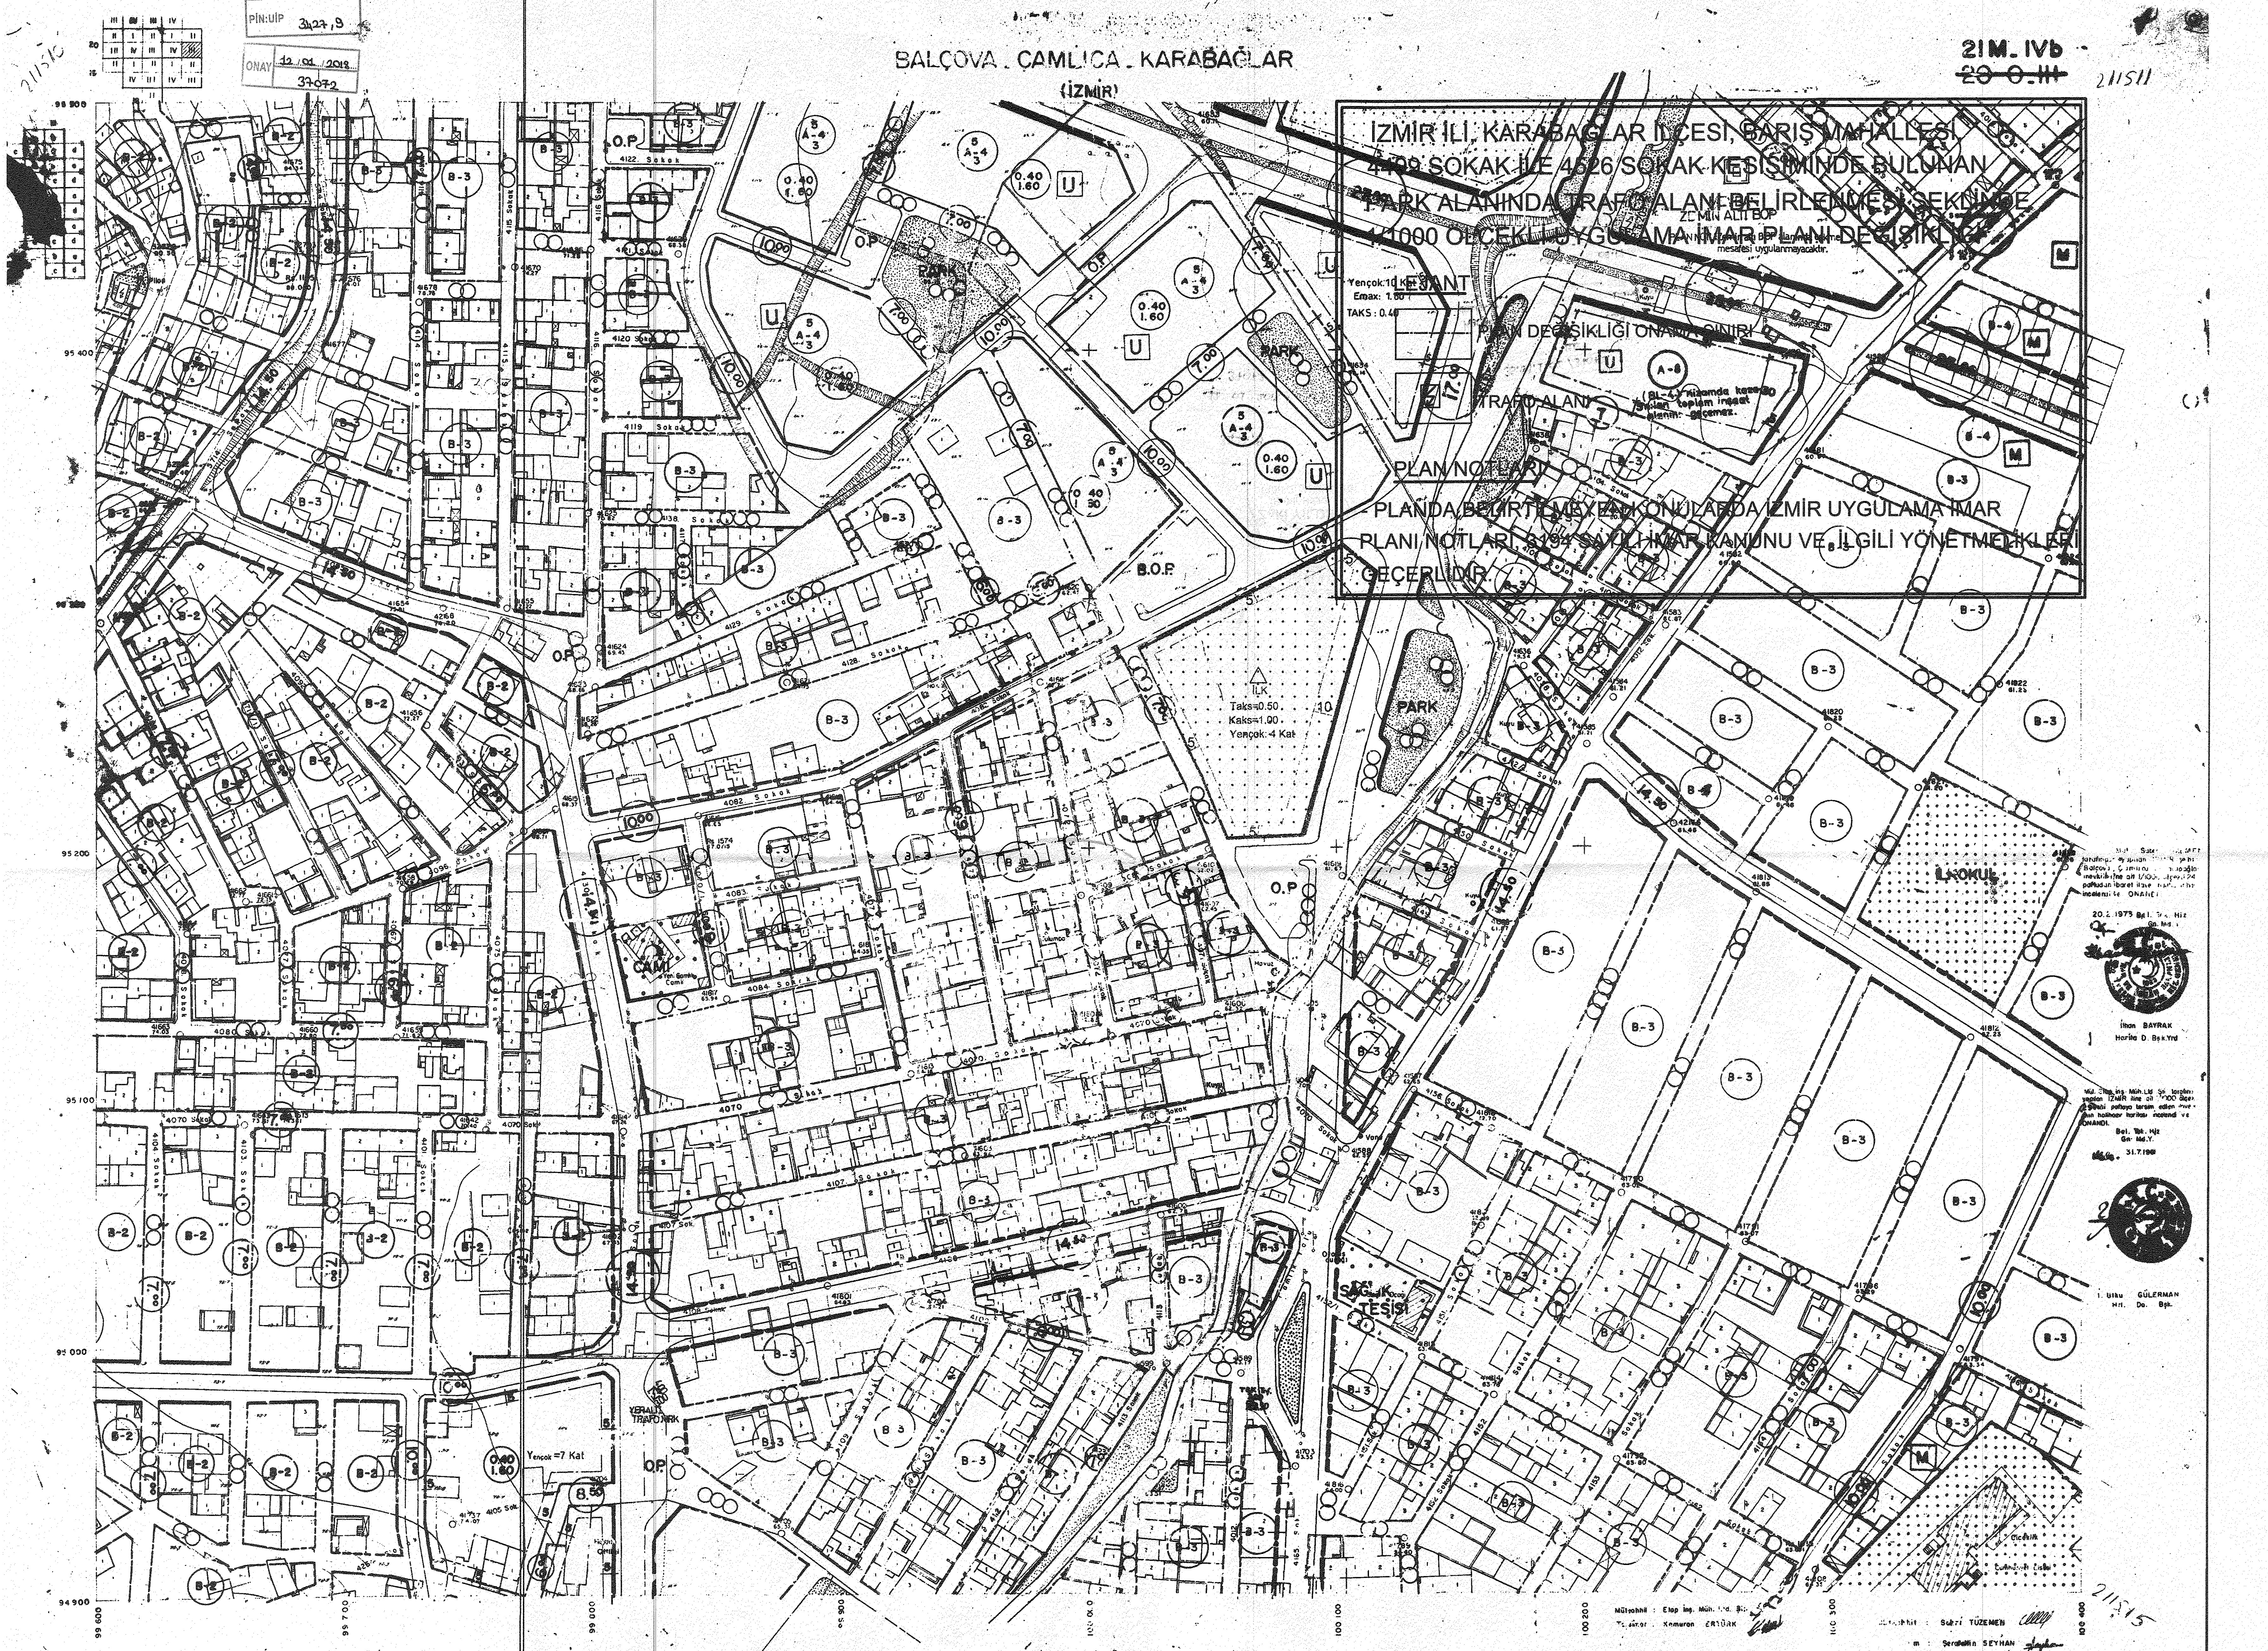
O.P
B.O.P
PARK
U
CAMİ
İLKOKUL
SAĞLIK TESİSİ
YERALTI TRAFO PARK
İLK
Taks=0.50
Kaks=1.00
Yençok: 4 Kat
Yençok: 10 Kat
Emax: 1.60
TAKS: 0.40
Yençok = 7 Kat
ZEMİN ALTI BOP
mesafesi uygulanmayacaktır.
(BL-4) nizamda kesintisiz toplam inşaat alanını geçemez.
4122 Sokak
4119 Sokak
4120 Sokak
4129 Sokak
4128 Sokak
4082 Sokak
4083 Sokak
4084 Sokak
4070 Sokak
4107 Sokak
94 900
95 000
95 100
95 200
95 400
99 600
95 700
99 800
95 900
100 000
100 100
100 200
100 300
100 400

İZMİR İLİ, KARABAĞLAR İLÇESİ, BARIŞ MAHALLESİ 4409 SOKAK İLE 4526 SOKAK KESİŞİMİNDE BULUNAN PARK ALANINDA TRAFO ALANI BELİRLENMESİ ŞEKLİNDE 1/1000 ÖLÇEKLİ UYGULAMA İMAR PLANI DEĞİŞİKLİĞİ

LEJANT

PLAN DEĞİŞİKLİĞİ ONAMA SINIRI

TRAFO ALANI

PLAN NOTLARI

- PLANDA BELİRTİLMEYEN KONULARDA İZMİR UYGULAMA İMAR PLANI NOTLARI, 3194 SAYILI İMAR KANUNU VE İLGİLİ YÖNETMELİKLERİ GEÇERLİDİR.

Mül. Sabri TÜZEMEN tarafından yapılan İZMİR şehri Balçova, Çamlıca, Karabağlar mevkiilerine ait 1/1000 ölçekli 24 paftadan ibaret ilave halihazır harita incelendi ve ONANDI.

20.2.1973 Bel. Tek. Hiz. Gn. Md.

İlhan BAYRAK
Harita D. Bşk. Yrd

Mül. Elop İnş. Müh. Ltd. Şti. tarafından yapılan İZMİR iline ait 1/1000 ölçekli paftaya tersim edilen ilavenin halihazır haritası incelendi ve ONANDI.

Bel. Tek. Hiz. Gn. Md. Y.

31.7.1981

İ. Ülkü GÜLERMAN
Hrt. Do. Bşk.

Müteahhit : Elop İnş. Müh. Ltd. Şti.
Teknisyen : Kemuran ERTÜRK

Müteahhit : Sabri TÜZEMEN
Teknisyen : Şerafettin SEYHAN

1:1000

211515

HARİTA DAİRESİ BAŞKANLIĞI
HARİTA ŞUBESİ

3080

İZMİR KARABAĞLAR BELEDİYESİ
ETÜD PROJE MÜDÜRLÜĞÜ

BELEDİYE MECLİS KARAR SAYISI: 77/2017	**PAFTA NO:** 21 M IV b
BELEDİYE MECLİS KARAR TARİHİ: 05.09.2017	**ÖLÇEK:** 1/1000

PİN: 3427,9

KONU: Barış Mahallesi, 4499 sokak ile 4526 sokak kesişiminde bulunan park alanında trafo yeri ayrılması şeklinde 1/1000 ölçekli uygulama imar planı değişikliği.

V.

SABRIYESERTEL
Sabriye SERTEL
Y. Şehir Plancısı

Zeki YILDIRIM
Şehir Plancısı
Etüd Proje Müdürü

PİN:UİP 3427,9

ONAY	12 / 01 / 2018
	37072

Muhittin SELVİTOPU
Harita ve Kadastro Mühendisi
Belediye Başkanı

Pl. 35.59.1.02 / 37072
Değişiklik No: 116

Karabağlar Belediye Meclisinin 05.9.17 tarih, 101/2017 sayılı kararı ile kabul edilen Barış mah. imar planı - değişikliği - ~~revizyonu~~ 5216 sayılı Kanun'un 7/b maddesi gereğince Büyükşehir Belediye Meclisinin 08.1.18 tarih, 05.13 sayılı kararı ile aynen / ~~değişiklikle~~ onandı.

12 / 01 / 2018
İZMİR BÜYÜKŞEHİR BELEDİYE BAŞKANLIĞI

Aziz KOCAOĞLU
İzmir Büyükşehir Belediye Başkanı