PİN:UİP 1363474

ONAY 29.01.18
24044

L18-a-12-b-2-c

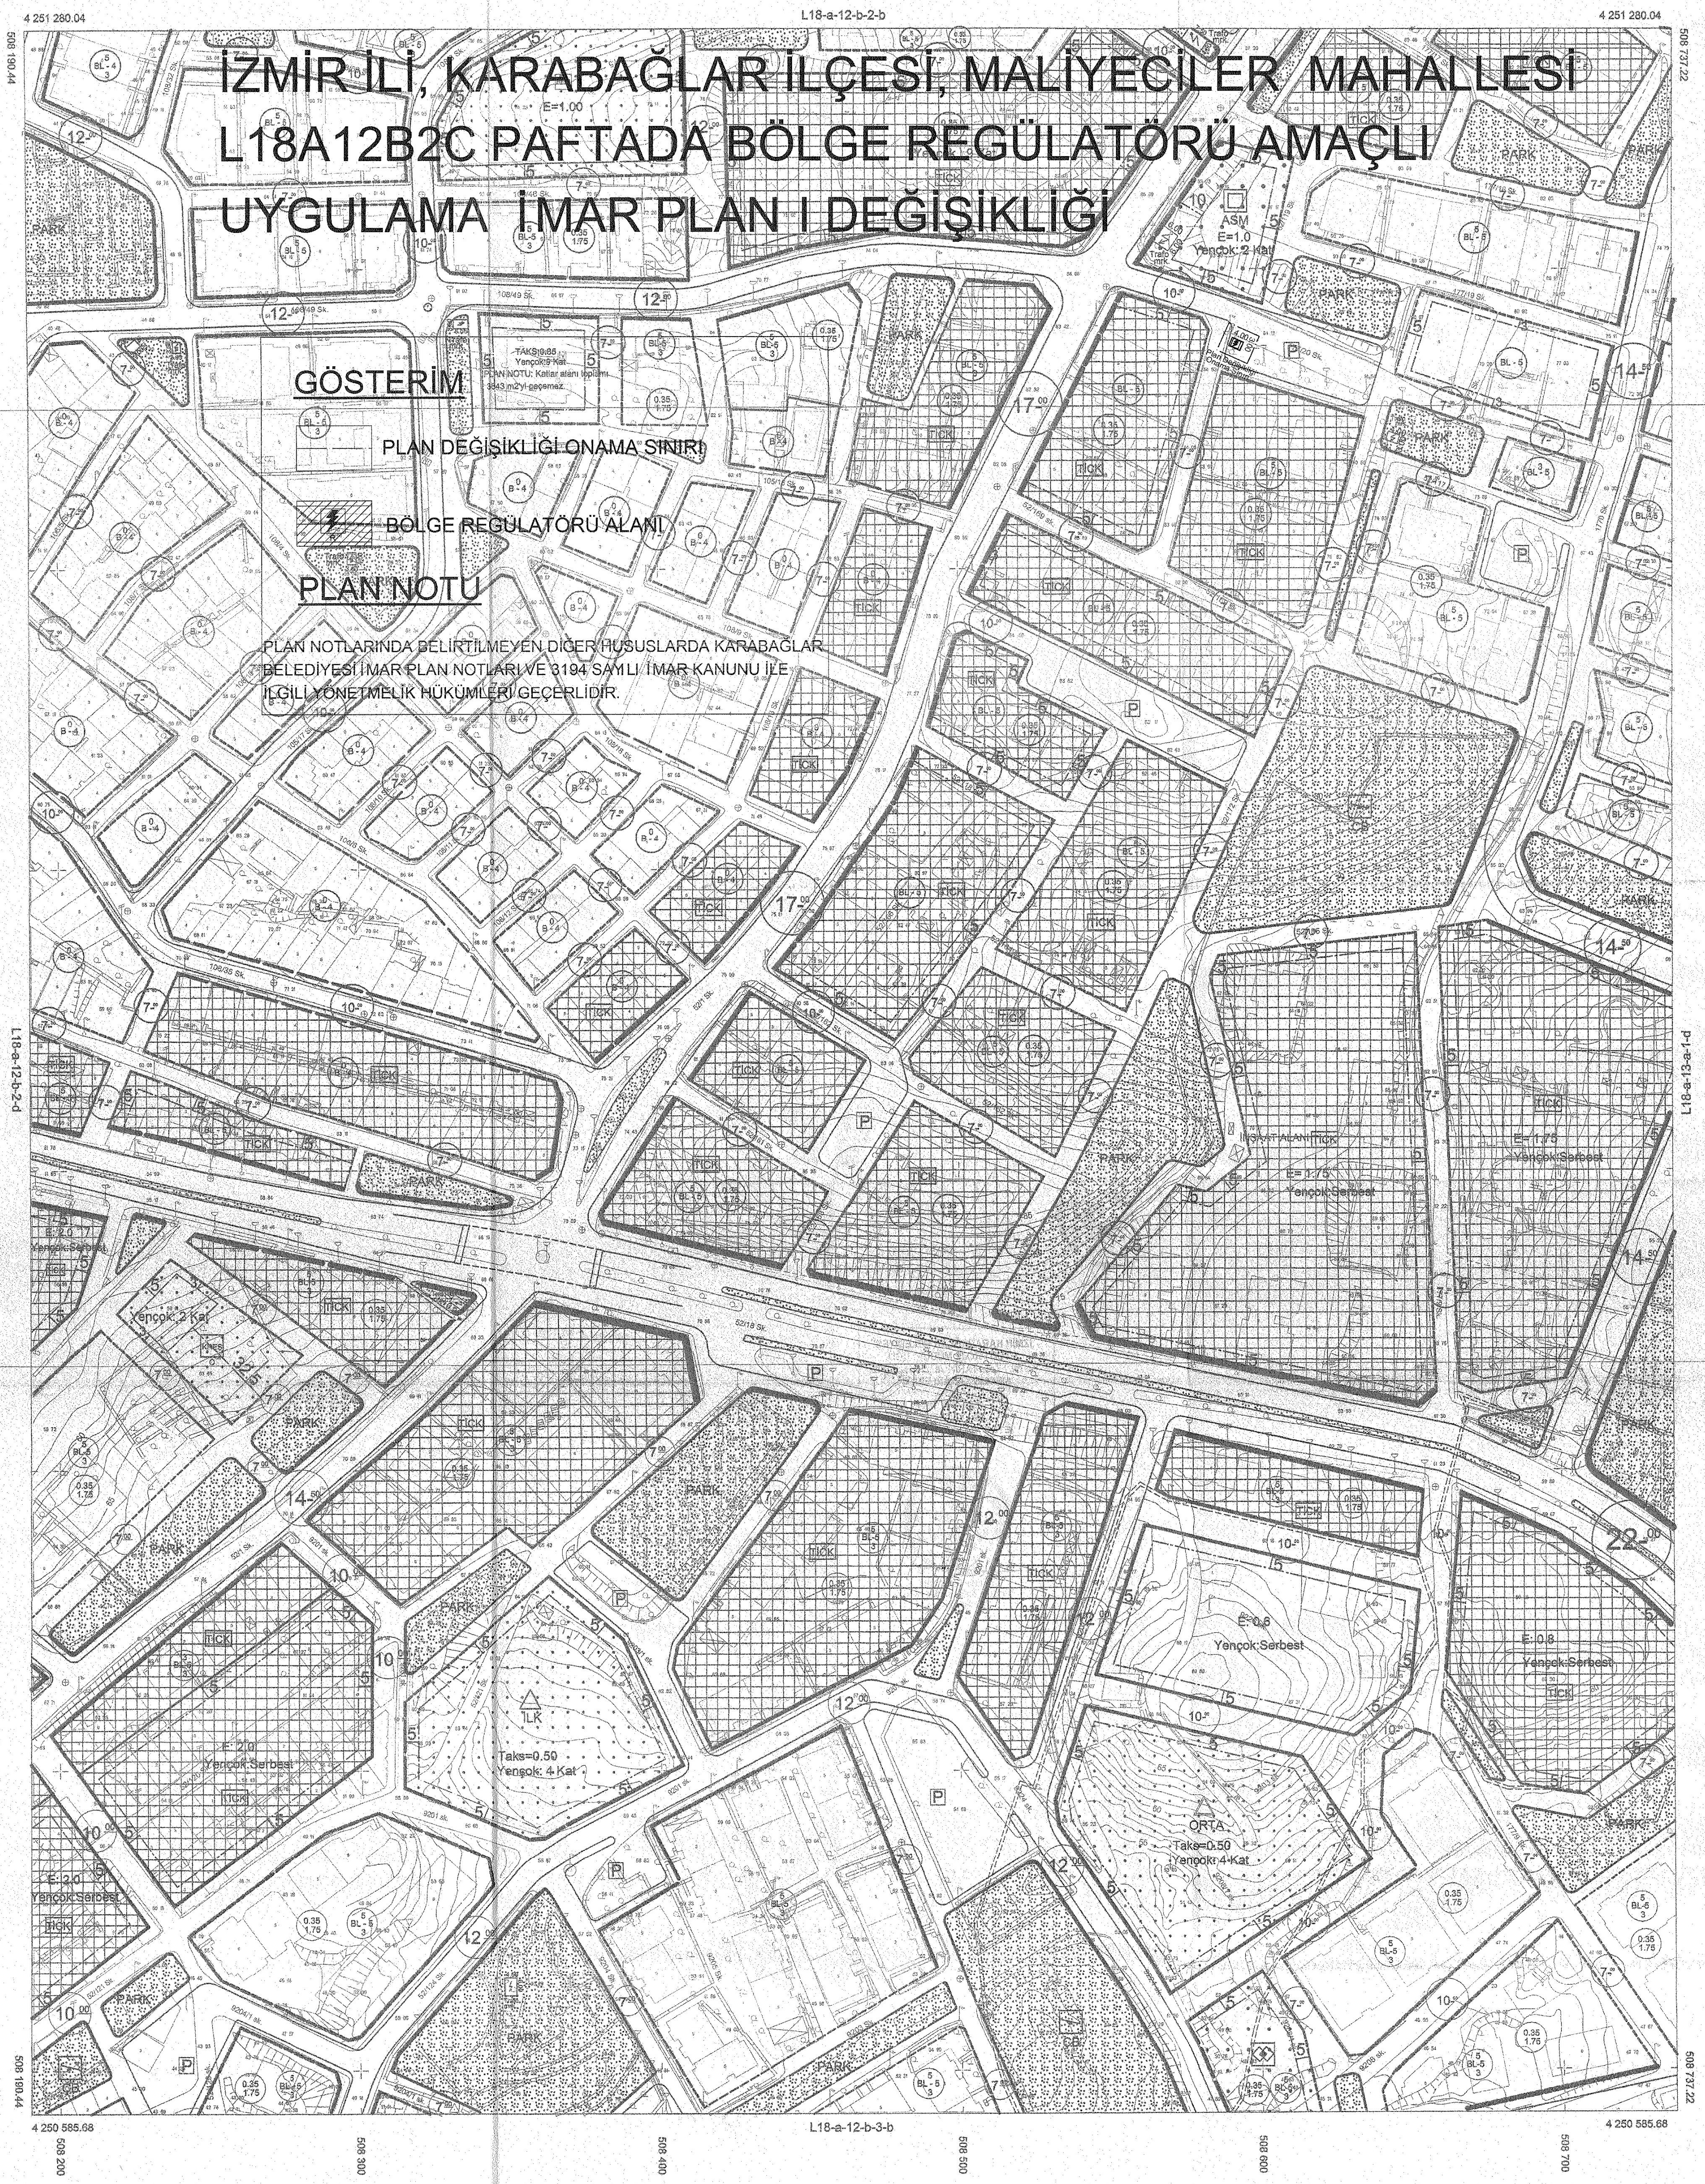
18
01
06
11
16
21 22 23 24 25
L
A
a b
d c
1 2 3 4
L18-a-12-b-2-b
L18-a-12-b-2-d
L18-a-13-a-1-d
L18-a-12-b-3-b
4 251 280.04
508 190.44
508 737.22
4 251 200
4 251 100
4 251 000
4 250 900
4 250 800
4 250 700
4 250 600
4 250 585.68
508 200
508 300
508 400
508 500
508 600
508 700
TAKS:0.85
Yençok:9 Kat
PLAN NOTU: Katlar alanı toplamı 3843 m2'yi geçemez.
E=1.00
ASM
E=1.0
Yençok: 2 Kat
PARK
TİCK
BL-5
BL-4
B-4
0.35
1.75
E=1.75
Yençok:Serbest
E:0.8
E:2.0
İLK
Taks=0.50
Yençok: 4 Kat
ORTA
Yençok: 2 Kat
SOSYAL ALAN
Trafo

İZMİR İLİ, KARABAĞLAR İLÇESİ, MALİYECİLER MAHALLESİ L18A12B2C PAFTADA BÖLGE REGÜLATÖRÜ AMAÇLI UYGULAMA İMAR PLAN I DEĞİŞİKLİĞİ

GÖSTERİM

PLAN DEĞİŞİKLİĞİ ONAMA SINIRI

▨ BÖLGE REGÜLATÖRÜ ALANI

PLAN NOTU

PLAN NOTLARINDA BELİRTİLMEYEN DİĞER HUSUSLARDA KARABAĞLAR BELEDİYESİ İMAR PLAN NOTLARI VE 3194 SAYILI İMAR KANUNU İLE İLGİLİ YÖNETMELİK HÜKÜMLERİ GEÇERLİDİR.

Digital fotogrametri yöntemiyle üretilmiştir.

Havadan fotograf alımı Ağustos 2001 tarihinde yapılmıştır.

Yapılar sokak çizgileriyle gösterilmiştir.

EMİ HARİTA BİLGİ İŞLEM LTD. ŞTİ. tarafından üretilmiştir.

1/1000

0 10 50 100 METRE

ONAY

Ağustos 2001 tarihli hava fotograflarından digital fotogrametrik yöntemle üretilen 1/1000 ölçekli halihazır harita incelendi ve onandı

Ahmet PİRİŞTİNA
Büyükşehir Belediye Başkanı Y.
A. Nejat GÜÇLÜ
Harita Şube Müdürü
02.09.2002

İZMİR KARABAĞLAR BELEDİYESİ
ETÜD PROJE MÜDÜRLÜĞÜ

BELEDİYE MECLİS KARAR SAYISI: 246/2017	**PAFTA NO:** L18a12b2c
BELEDİYE MECLİS KARAR TARİHİ: 10.10.2017	**ÖLÇEK:** 1/1000
PİN: 17674,4	

KONU: İzmir, Karabağlar, Maliyeciler Mahallesi, 177/20 sokak üzerindeki otopark alanında doğalgaz bölge regülatörü yeri ayrılması şeklinde plan değişikliği.

V.

İN:UİP - 17674,4

29.01.2018
24046

İZMİR KARABAĞLAR BELEDİYESİ
ETÜD PROJE MÜDÜRLÜĞÜ
10.10.2017 TARİH ve 246/2017 SAYILI
MECLİS KARARI EKİDİR.
Zeki YILDIRIM
ETÜD PROJE MÜDÜRÜ

Meral CELEP
Yüksek Şehir Plancısı
İsmet Kaptan Mah. 1372 Sk.
No:13 Kat:2 D... Konak-İZMİR
Konak ... 0125683

Pl. 35.591.02 / 24046
Değişiklik No: 114

Karabağlar Belediye Meclisinin 10.10.17 tarih, 246/2017 sayılı kararı ile kabul edilen Vatan... Ali Fuat Cebesoy imar planı - değişikliği - ~~revizyonu~~ 5216 sayılı Kanun'un 7/b maddesi gereğince Büyükşehir Belediye Meclisinin 08.01.18 tarih, 05.14 sayılı ...ı ile aynen / ~~değişiklikle~~ onandı.

29/01/2018
İZMİR BÜYÜKŞEHİR BELEDİYE BAŞKANLIĞI
Aziz KOCAOĞLU
İzmir Büyükşehir Belediye Başkanı

Muhittin SELVİTOPU
Harita ve Kadastro Mühendisi
Belediye Başkanı